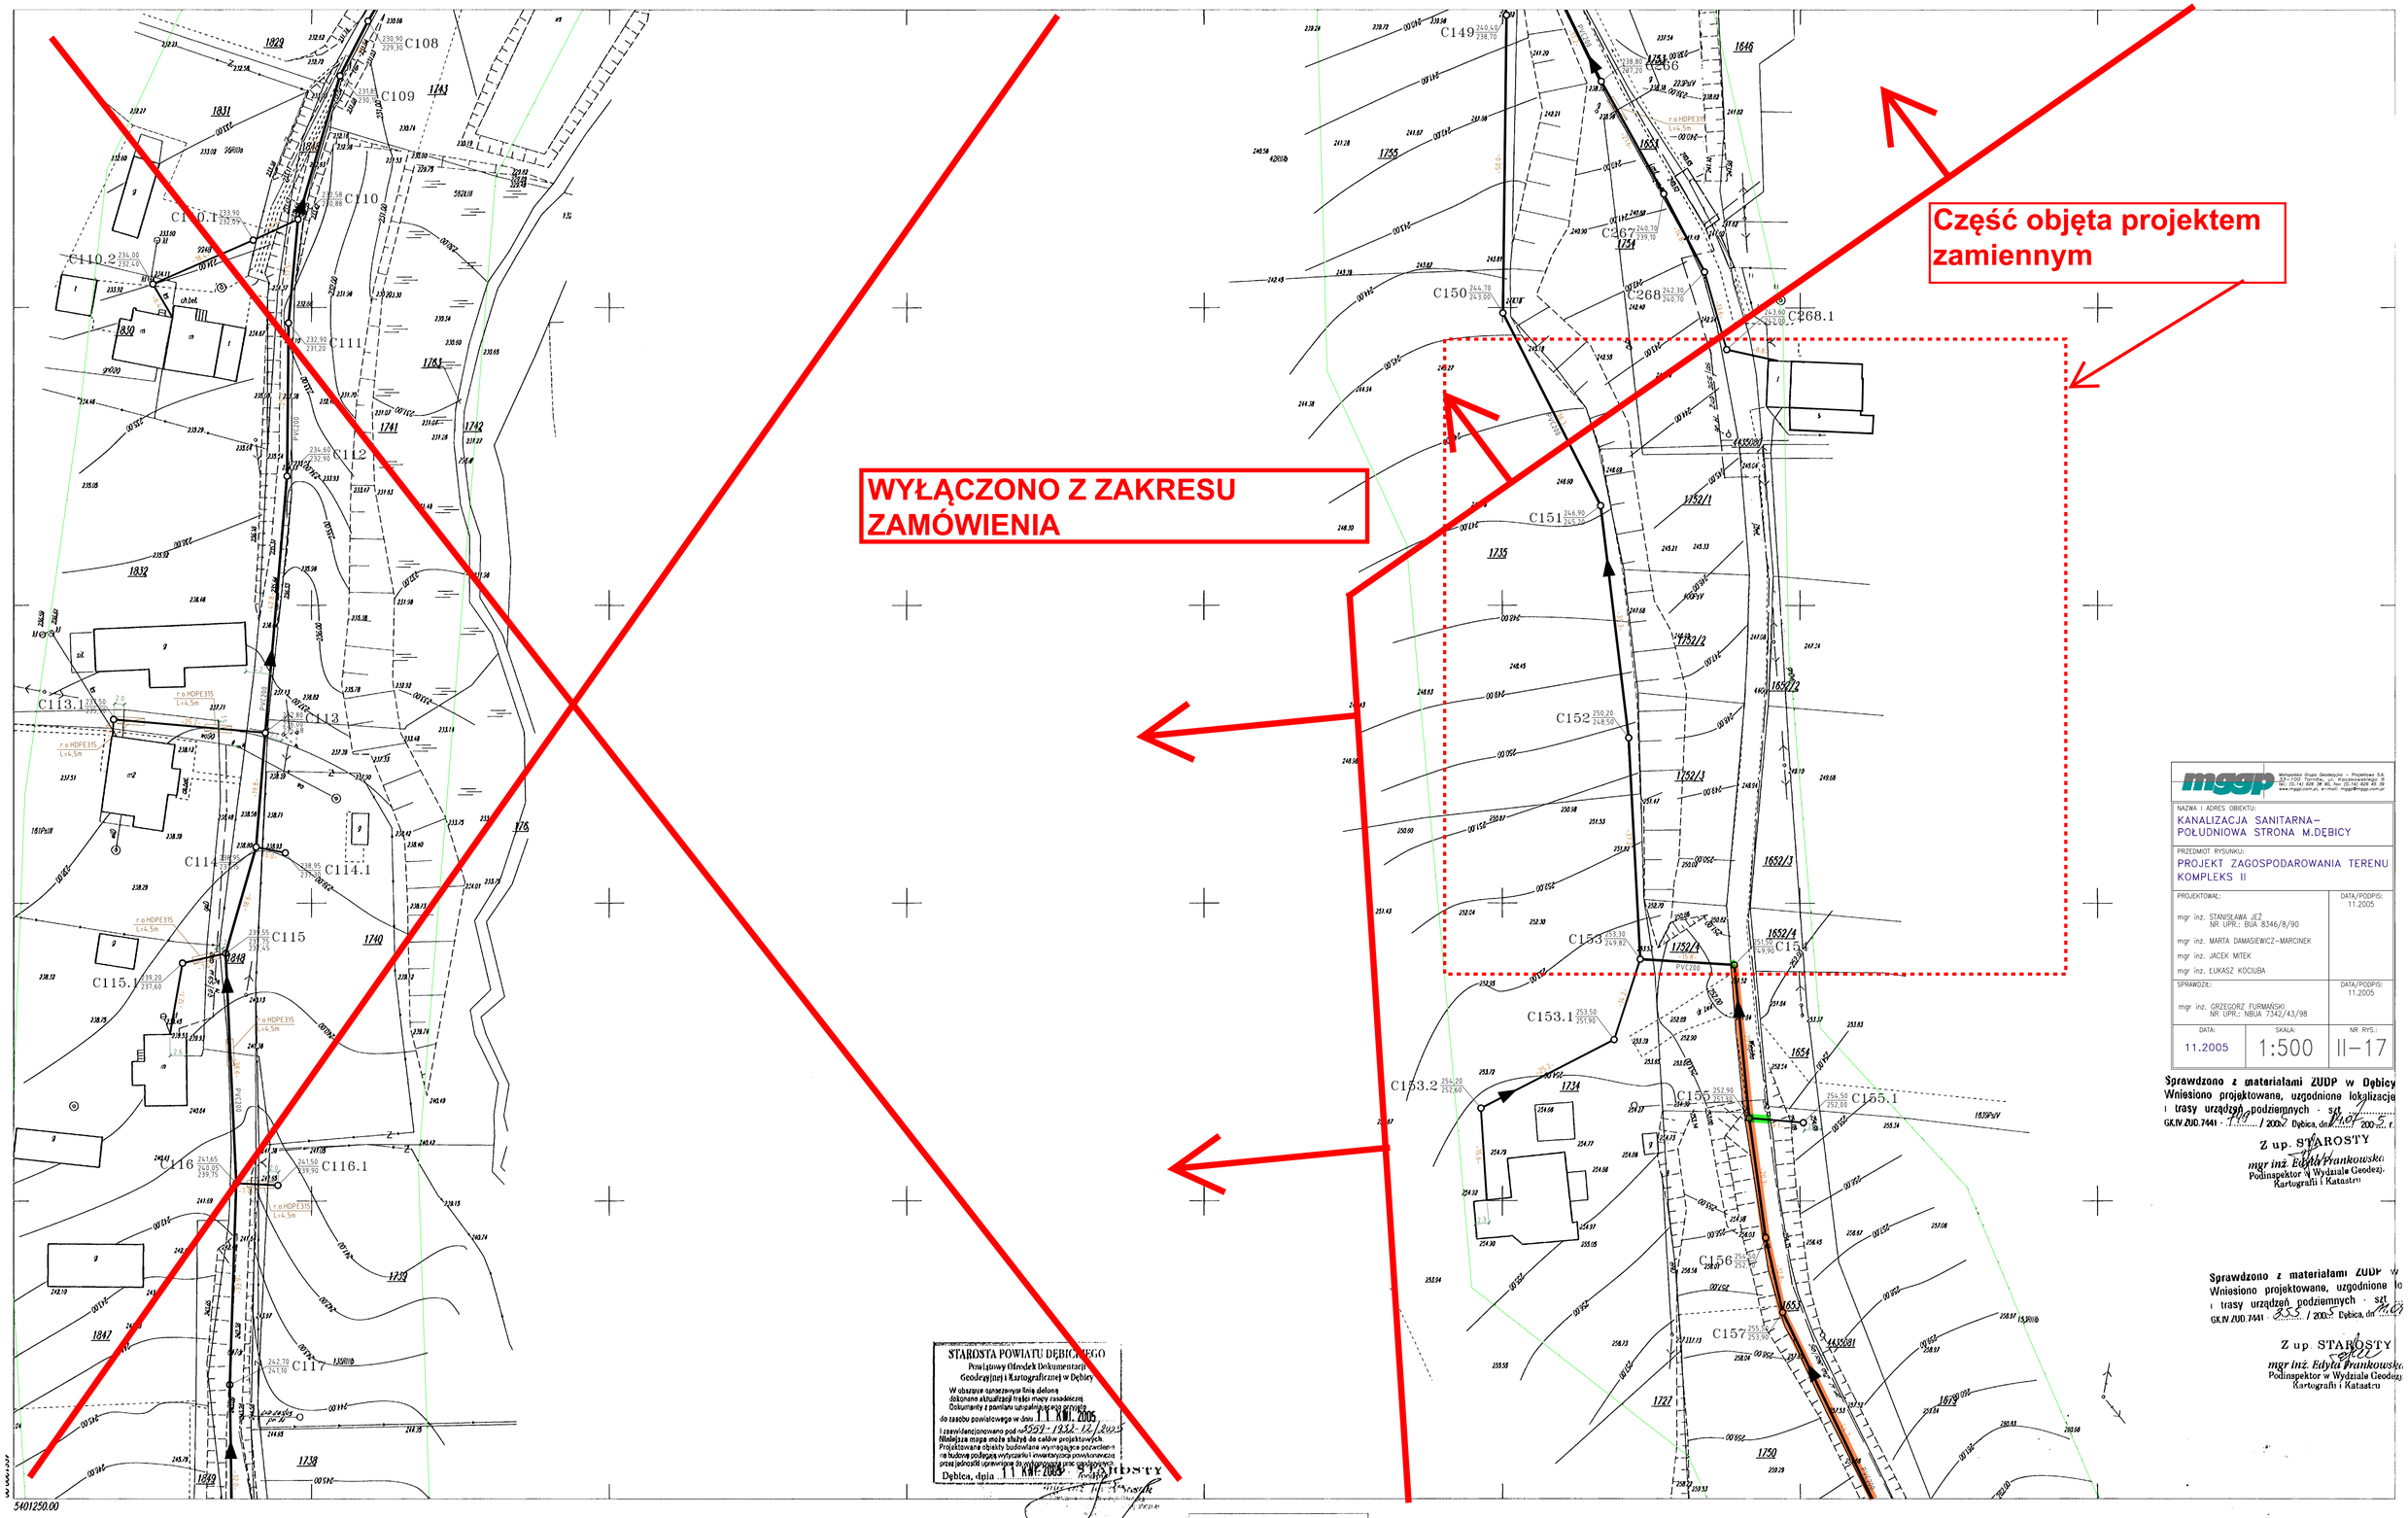

mggp
Małopolska Grupa Geodezyjna – Projektowa S.A.
33-100 Tarnów, ul. Kopernikowskiego 6
tel. (0-14) 626 38 80, fax (0-14) 626 45 39
www.mggp.com.pl, e-mail: mggp@mggp.com.pl

NAZWA I ADRES OBIEKTU:
KANALIZACJA SANITARNA–
POŁUDNIOWA STRONA M.DĘBICY

PRZEDMIOT RYSUNKU:
PROJEKT ZAGOSPODAROWANIA TERENU
KOMPLEKS II

PROJEKTOWAŁ:	DATA/PODPIS:
mgr inż. STANISŁAWA JEŻ NR UPR.: BUA 8346/8/90 mgr inż. MARTA DAMASIEWICZ–MARCINEK mgr inż. JACEK MITEK mgr inż. ŁUKASZ KOCIUBA	11.2005
SPRAWDZIŁ:	DATA/PODPIS:
mgr inż. GRZEGORZ FURMAŃSKI NR UPR.: NBUA 7342/43/98	11.2005

DATA:	SKALA:	NR RYS.:
11.2005	1:500	II–17

Sprawdzono z materiałami ZUDP w Dębicy
Wniesiono projektowane, uzgodnione lokalizacje
i trasy urządzeń podziemnych - szt. 7
GK.IV.ZUD.7441 - 719 / 2005 Dębica, dn. 04.07 2005 r.

Z up. STAROSTY
mgr inż. Edyta Frankowska
Podinspektor w Wydziale Geodezji, Kartografii i Katastru

Sprawdzono z materiałami ZUDP w
Wniesiono projektowane, uzgodnione lo
i trasy urządzeń podziemnych - szt.
GK.IV.ZUD.7441 - 355 / 2005 Dębica, dn. 04.07

Z up. STAROSTY
mgr inż. Edyta Frankowska
Podinspektor w Wydziale Geodezji, Kartografii i Katastru

STAROSTA POWIATU DĘBICKIEGO
Powiatowy Ośrodek Dokumentacji Geodezyjnej i Kartograficznej w Dębicy
W obszarze oznaczonym linią zieloną dokonano aktualizacji treści mapy zasadniczej. Dokumenty z pomiaru uzupełniającego przyjęto do zasobu powiatowego w dniu 11 KWI. 2005
i zaewidencjonowano pod nr 3559-1932-12/2005
Niniejsza mapa może służyć do celów projektowych. Projektowane obiekty budowlane wymagające pozwolenia na budowę podlegają wytyczeniu i inwentaryzacji powykonawczej przez jednostki uprawnione do wykonywania prac geodezyjnych.
Dębica, dnia 11 KWI. 2005 STAROSTY

5401250.00

Miasto Dębica
Obręb nr 4, 5, 6.
Nr sekcji 164,443,1932 (305D)
Skala 1:500

MAPA DO CELÓW PROJEKTOWYCH

1. Mapa wektorowa opracowana w technologii numerycznej na podstawie mapy zasadniczej.
2. Układ współrzędnych "1965"
3. Wysokościowy układ odniesienia "Kronsztad 60"
4. Treść wektorowa opracowana wg instrukcji K-1

164,443,1914
164,443,1931
164,443,1941
164,443,1934

Nakładki Tematyczne
-
-
-
-
-

Stan na dzień 23.02.2005r

Nie wyłącza się istnienia w terenie innych nie wykazanych na mapie urządzeń podziemnych, które nie były zgłaszane do zewnętrznej lub o których brak jest informacji w instytucjach branżowych.

NIKA Przedsiębiorstwo Usług Geodezyjno-Projektowych
inż. Grzegorz Więcek
39-200 Dębica, ul. Drogowców 14
NIP 872-142-39-18, REGON 850189987

16143/01/05